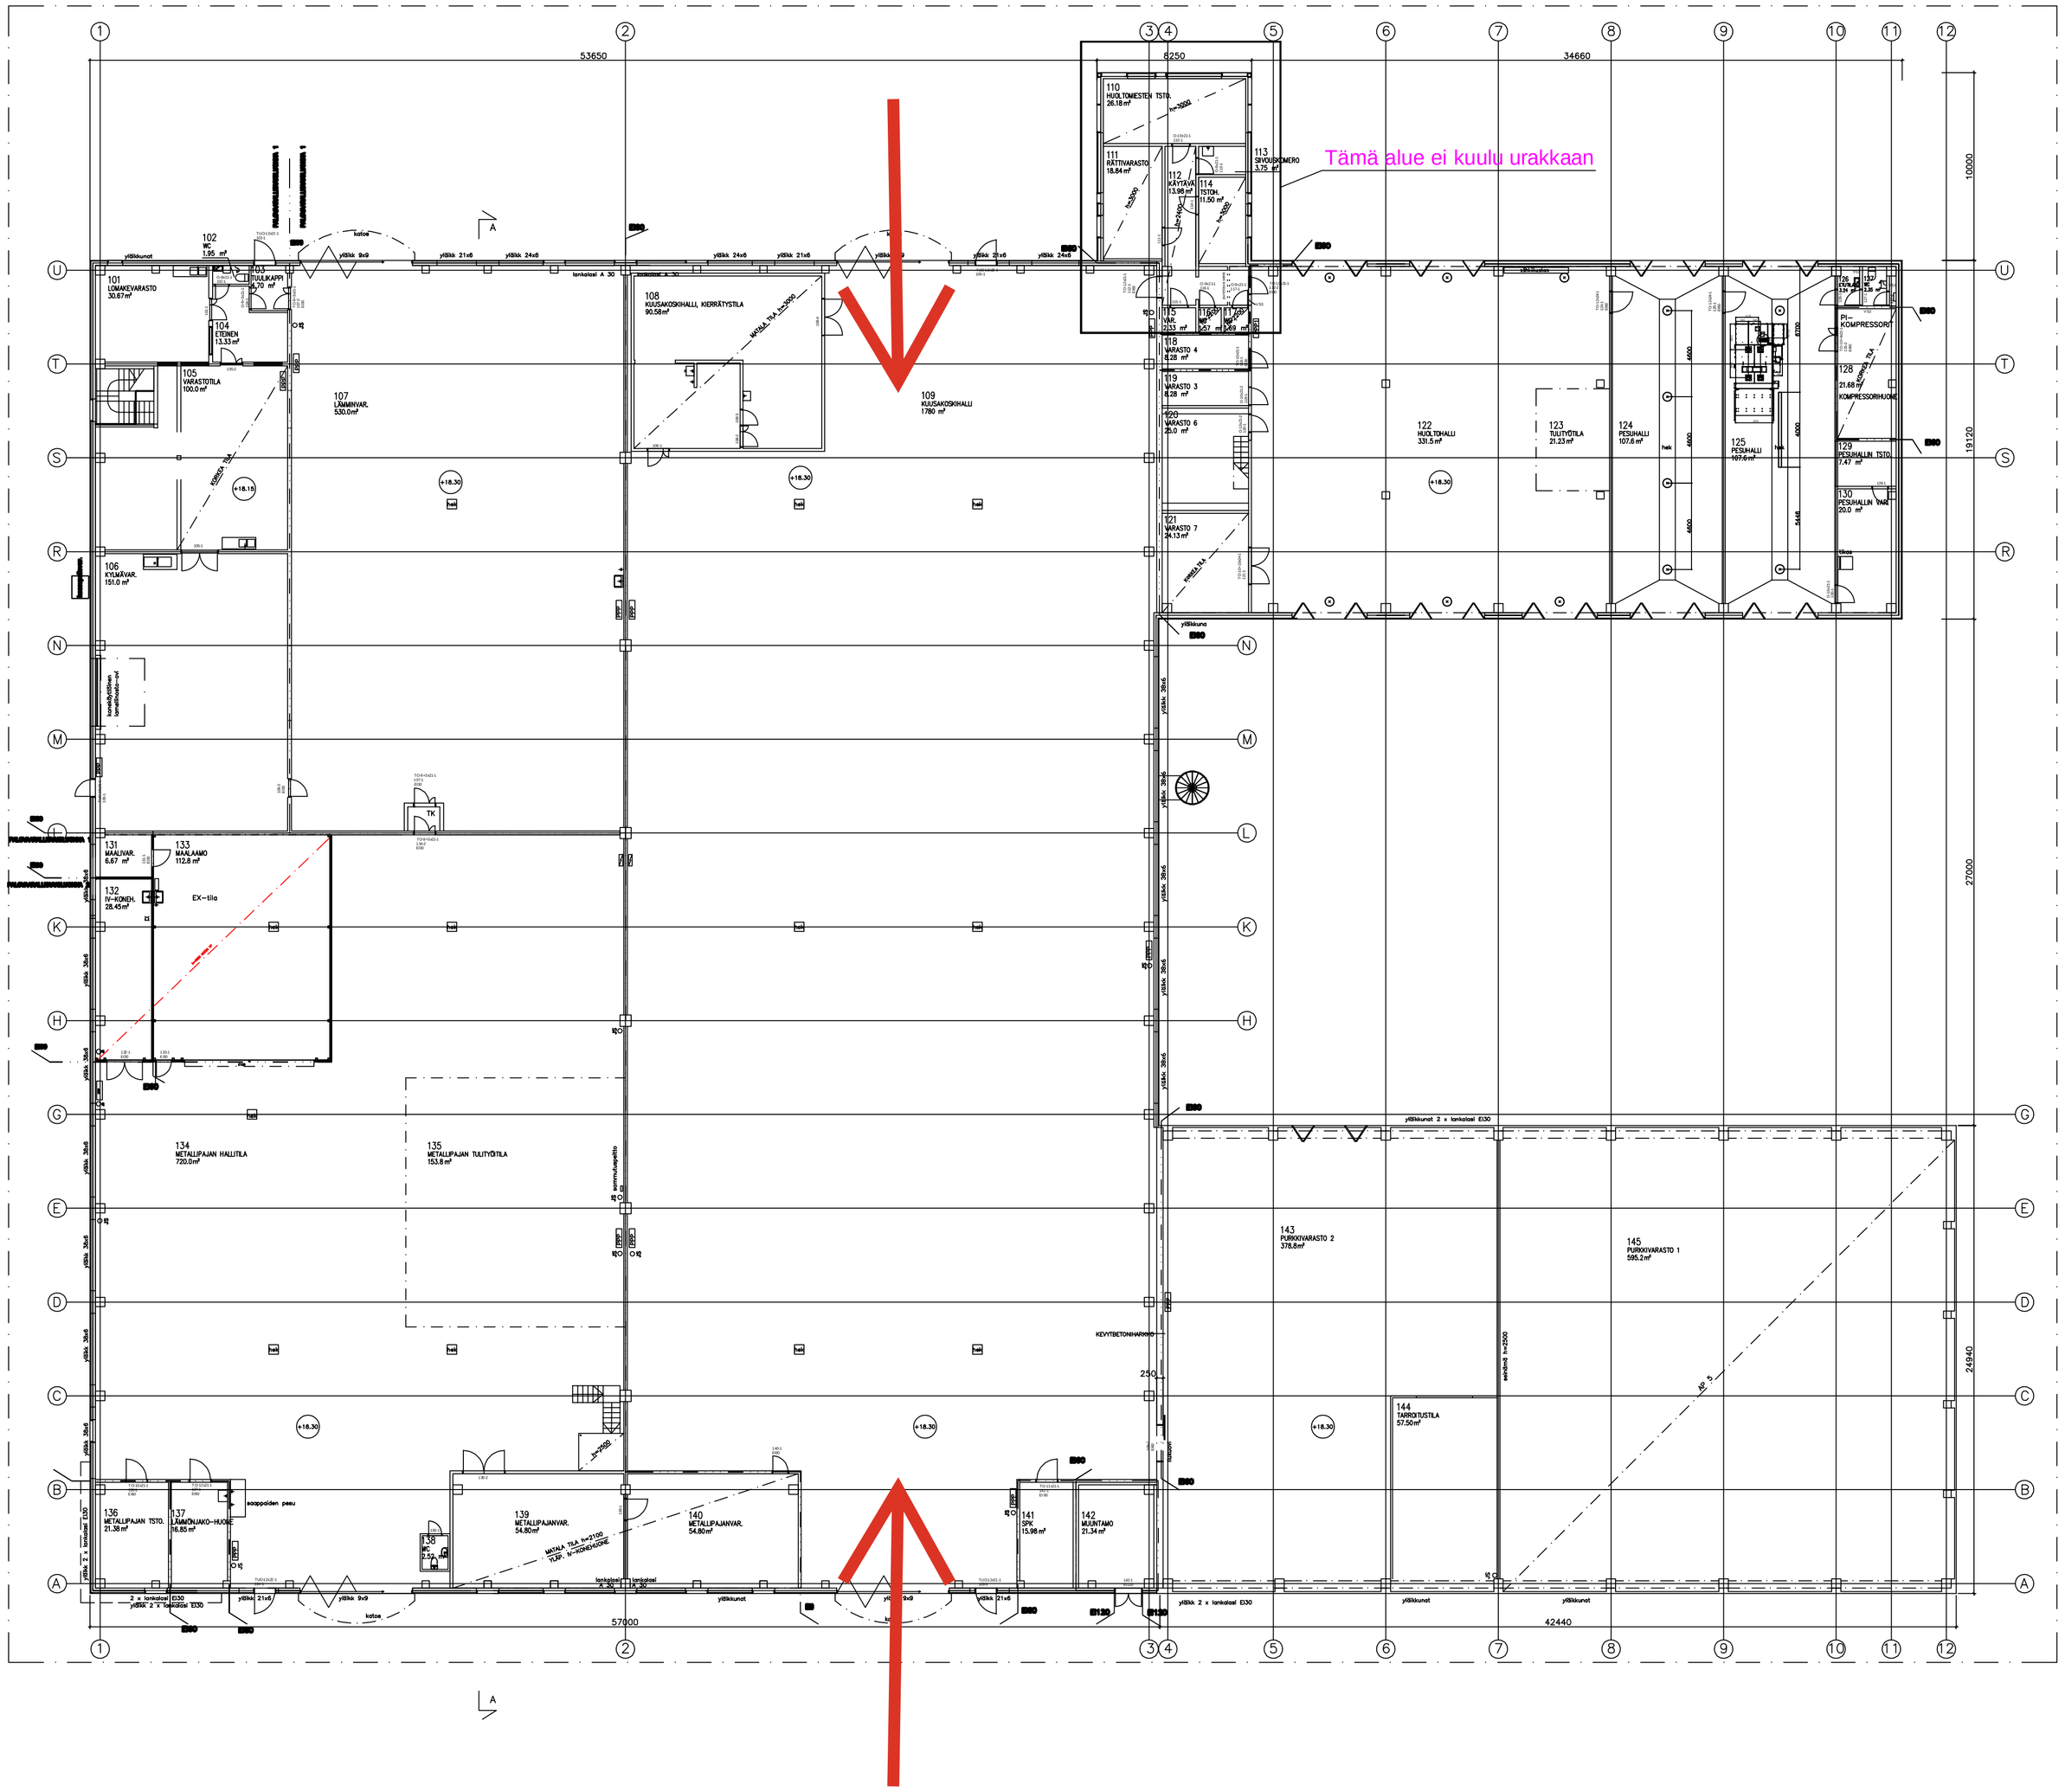

101: HSY lomakevarasto
102: Vuokralainen WC
103: HSY tuulikaappi varastohalliin
104: Vuokralainen. eteinen
105: Vuokralainen, varastotila
106: HSY, kylmävarastotila
107: HSY lämminvarastohalli
108: Kuusakoskihalli, kierrätystila
109: Kuusakoskihalli
110: HSY, huoltomiesten toimisto
111: HSY, räättivarasto
112: HSY, huoltomiesten toimistonkäytävä
113: HSY, siivouskomero
114: HSY, toimistohuone, huolto
115: HSY, huoltomiestentoimiston varastotila
116: HSY, Kuusakoski WC
117: HSY, Kuusakoski WC
118: HSY, huoltohalli varasto, 4
119: HSY, huoltohalli varastotila 3
120: HSY, huoltohalli varastotila 6
121: HSY, huoltohalli varastotila 7
122: HSY, huoltohalli
123: HSY huoltohalli, tulityötila
124: HSY pesuhalli
125: HSY, Kuljetuspuolen pesuhalli
126: HSY, kuljetuspuolen WC- etutila
127: HSY, kuljetuspuolen WC tilat
128: HSY, Kompressorihuone
129: HSY, kuljetuspuolen pesuhallin toimisto
130: HSY, kuljetuspuolen pesuhallin varastotila
131: HSY, maalaamon maalivarasto
132: HSY, maalaamon IV-konehuone
133: HSY, maalaamo
134: Metallipajan hallitila
135: Metallipajan tulityötila
136: Metallipajan toimisto
137: HSY, lämmönjakohuone
138: Metallipaja WC
139: Metallipajan varastotila
140: Metallipajan varastotila
141: HSY, sähköpääkeskus
142: Muuntamo
143: HSY kuljetuspuolen purkkivarasto 2
144: HSY kuljetuspuolen tarroitustila
145: HSY kuljetuspuolen purkkivarasto 1

As Built 22.11.2024

Tark.	Pvm.	Hyv.	Pvm.
K.osa/Kylä: 47 Mellunkylä, Kivikko	Kortteli/Tila: 52	Tontti/Rek.nro: 1	Viranomaisen arkistointimerkintöjä varten: .
Rakennustoimenpide: Saneeraus ja laajennus	Korkeus- ja koordinaattijärjestelmä: ETRS-GK25, N2000		Piirustuslaji: TYÖPIIRUSTUS; Juoks.nro
Tilaaja sekä suunnittelukohteen nimi ja osoite: HELSINGIN SEUDUN YMPÄRISTÖPALVELUT -KUNTAYHTYMÄ Kivikon varikon saneeraus Kivikon jätepalvelukeskus Kivikonlaita 5, Helsinki			Piirustuksen sisältö: 1.KRS POHJAPIIRUSTUS; Mittakaavat: 1:200 Suunnittteluala: ARK
AFRY Arkkitehtisuunnittelu Jaakonkatu 3, PL 52, FI-01621 Vantaa tel +358 10 3311	Suunn. A.Vigren Piirt. A.Vigren Päiväys 13.09.2022		Työnumero: 101019656; Muutos: C Piirustuksen nro.: J10B-AR0P0150 Tiedosto: J10B-AR0P0150.pdf
Hyv. T. Juva	Tark. T. Juva		Yhteyshenkilö: Tapani Juva